

DEMOLICIÓ

IL	DATA	DESCRIPCIÓ

ACTUALITZACIONS

COTA 41.00 PROJECTE + COTA 93.15 TOPOGRÀFIC

AS BUILT 16061-A

EQUIPAMENT ESPORTIU
 REIAL CLUB DE TENNIS BARCELONA 1899

SITUACIÓ
 BOSCH I GIMPERA 5

DISTRICTE DE LES CORTS BARCELONA

CLIENT

 RCTB-1899
 REIAL CLUB DE TENNIS BARCELONA 1899


ARQUITECTURA **Blanch + Conca**
 Arquitectura

ALBERT BLANCH SEGARRA

ESTRUCTURA **BIS** ARQUITECTES

DAVID GARCIA I CARRERA **BIS** ARQUITECTES

INSTAL·LACIONS ESTUDIS ESL

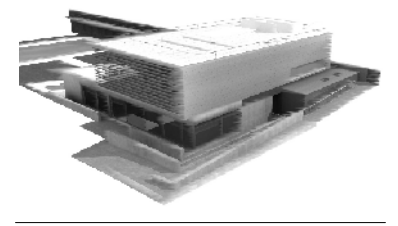


SÈRIE ARQUITECTURA

PLÀNOL
PLANTA PRIMERA
 ESTAT ACTUAL

A1 1/50 A3 1/100
 MHG 2019

P:\B. D'ARQUITECTURA\PROJECTES\16061-A\16061-A_01.dwg 2.01.dwg



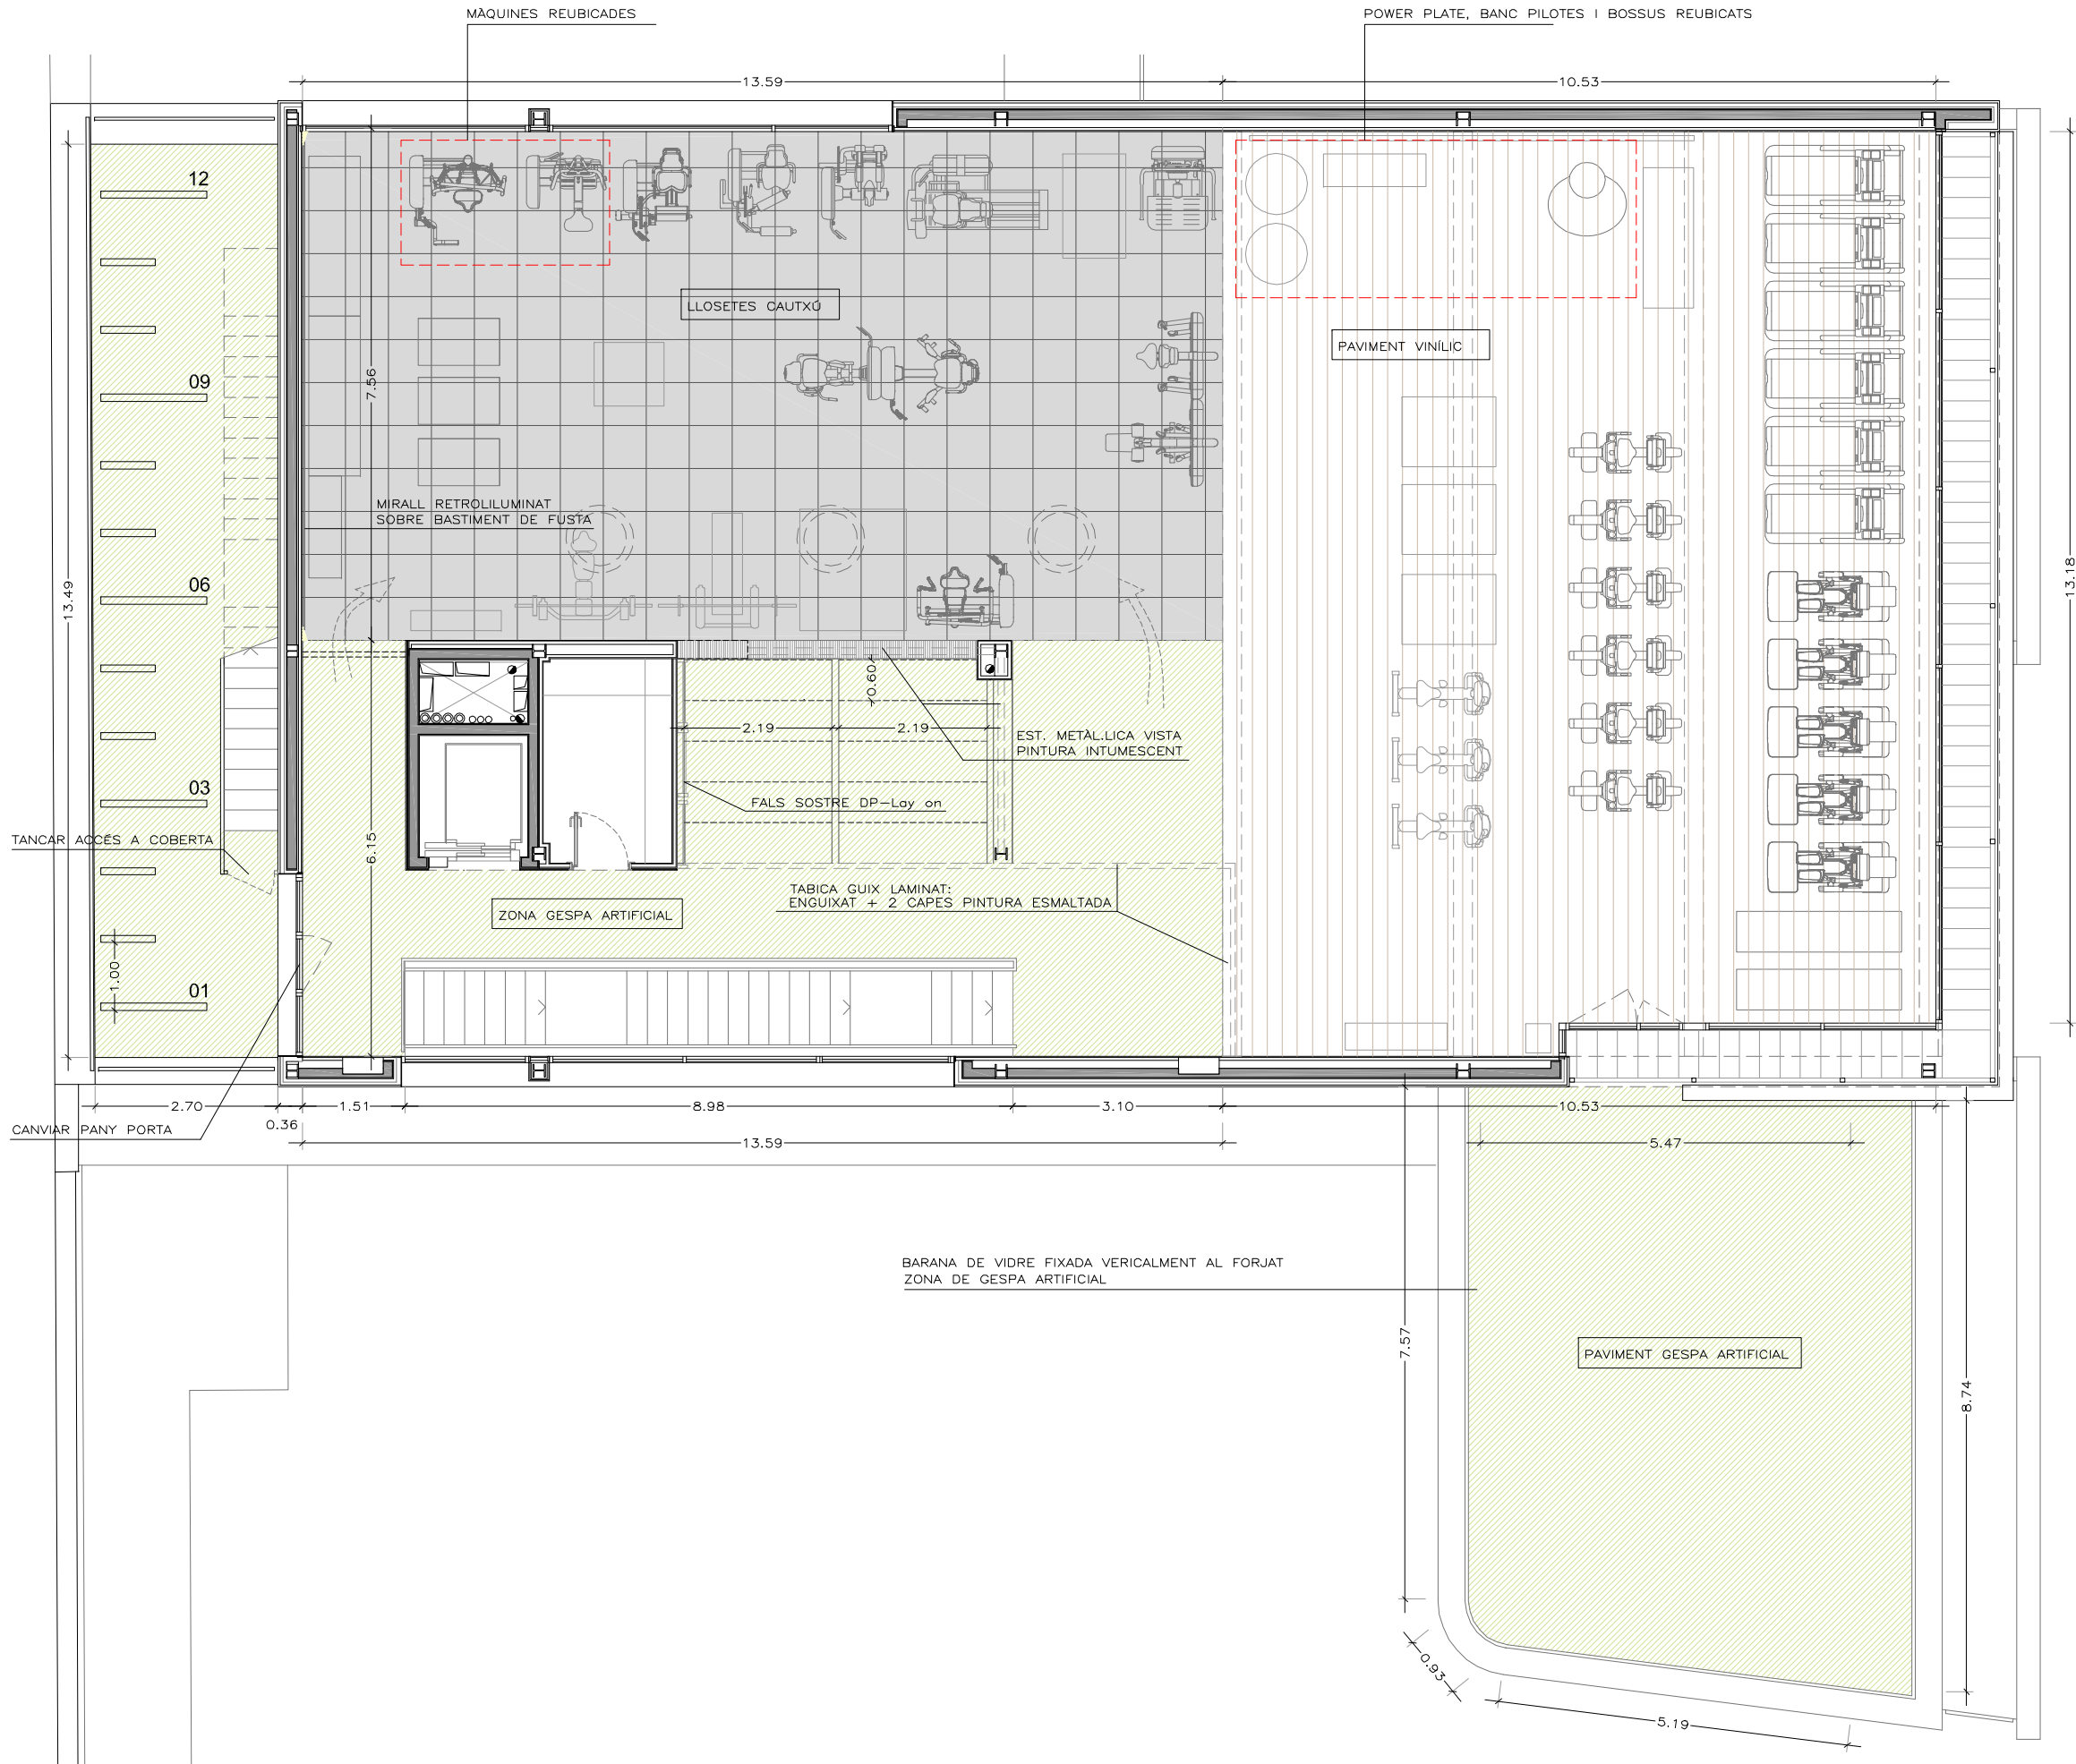

N.	DATA	DESCRIPCIÓ

COTA 00.00 PROJECTE - COTA 93.15 TOPOGRÀFIC

AS BUILT 16061-A

EQUIPAMENT ESPORTIU REIAL CLUB DE TENNIS BARCELONA 1899

SITUACIÓ
BOSCH I GIMPERA 5

DISTRICTE DE LES CORTS BARCELONA




ARQUITECTURA **Blanch + Conca**
Arquitectura

ALBERT BLANCH SEGARRA
ESTRUCTURA **BCA**

DAVID GARCIA I CARRERA **BIS ARQUITECTES**


INSTAL·LACIONS **ESTUDIS EBL**

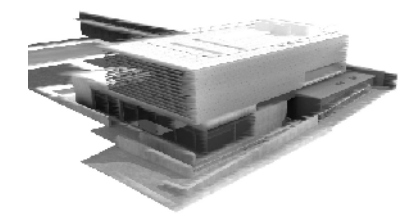

SERIE ARQUITECTURA

PLANO
PLANTA PRIMERA
PROPOSTA

A1 1/50 A3 1/100
MAG 2019

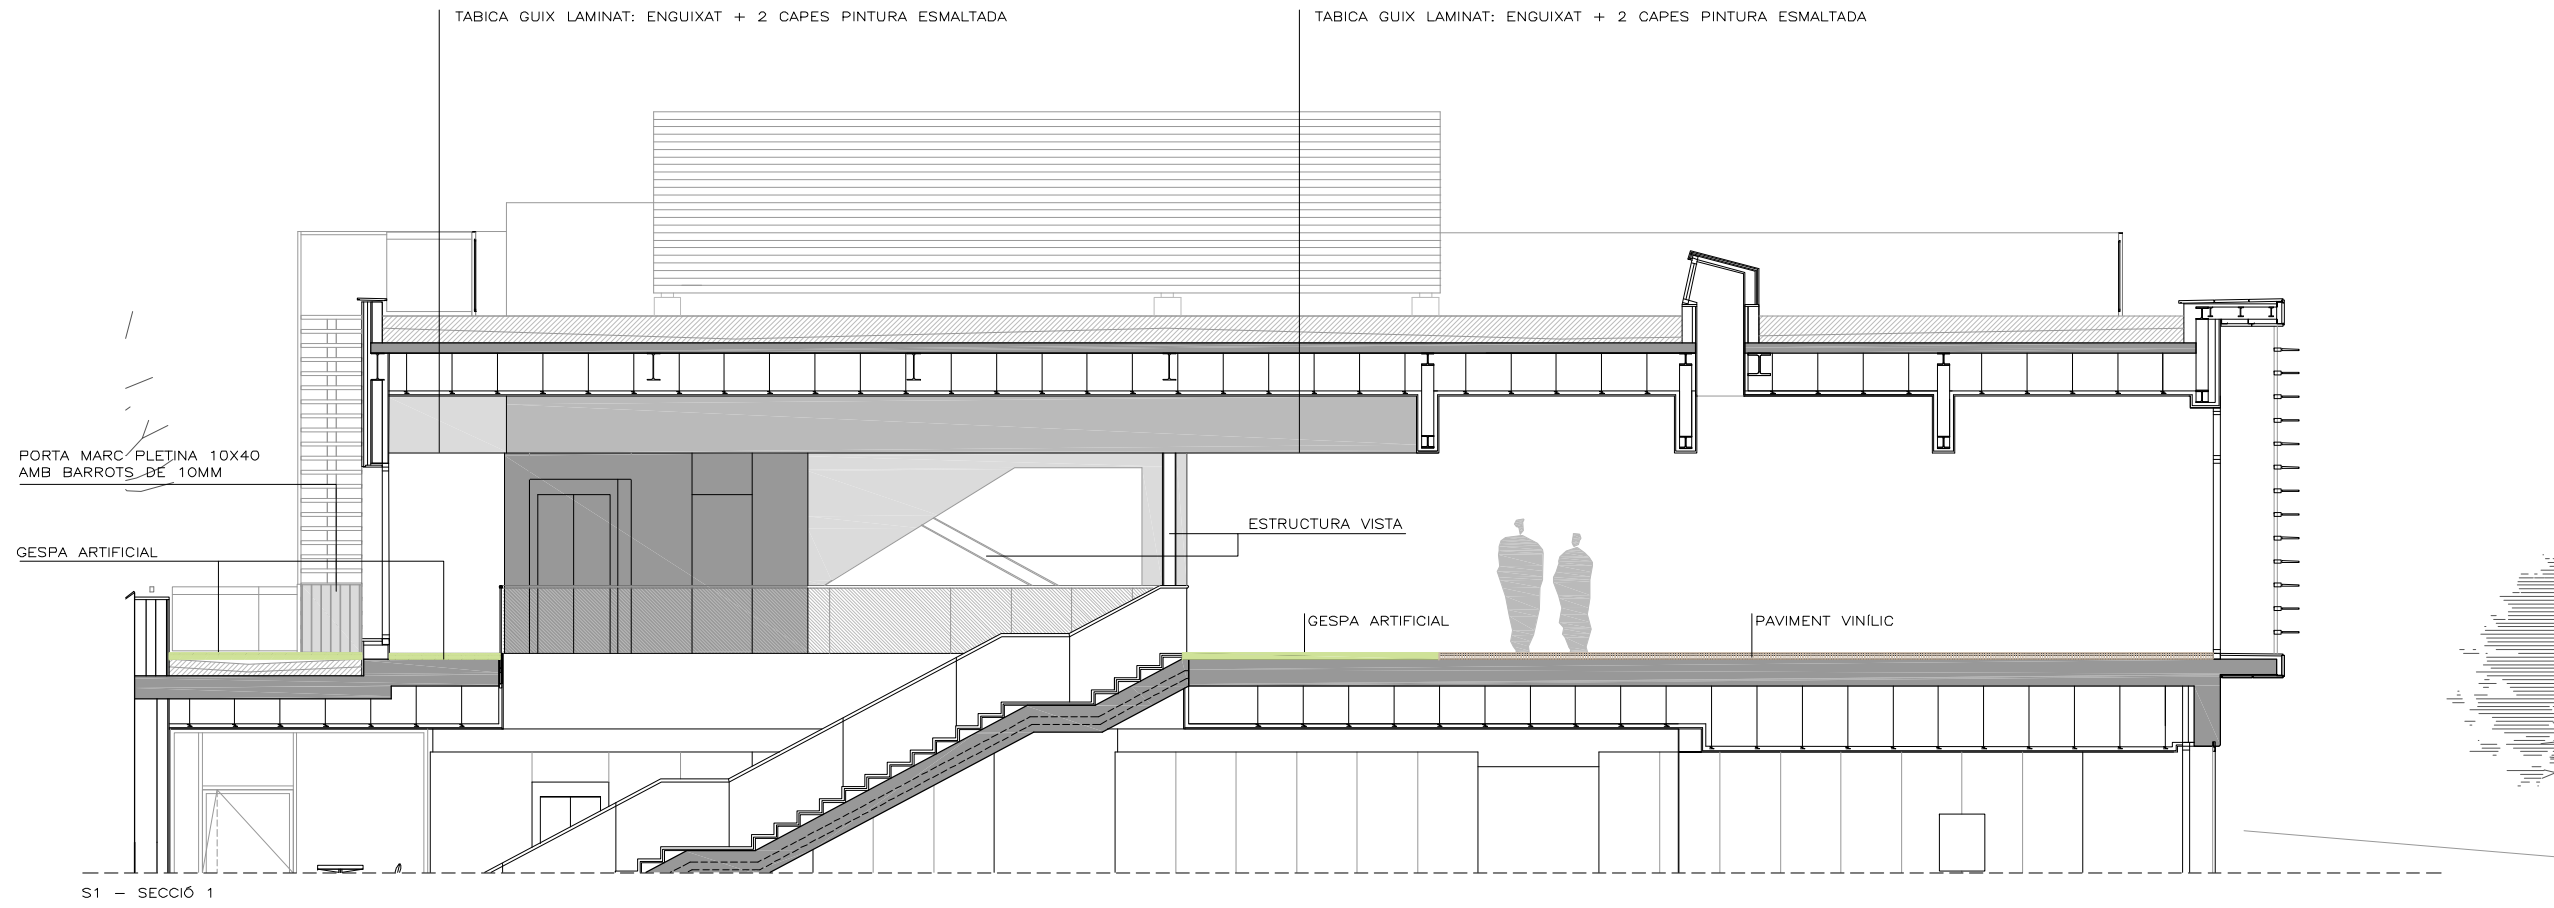

N.	DATA	DESCRIPCIÓ

COTA 40.00 PROJECTE = COTA 93.15 TOPOGRÀFIC

AS BUILT 16061-A

EQUIPAMENT ESPORTIU
REAL CLUB DE TENNIS BARCELONA 1899

SITUACIÓ
 BOSCH I GIMPERA 5

DISTRICTE DE LES CORTS BARCELONA

CLIENT

 RCTB 1899
 REAL CLUB DE TENNIS BARCELONA 1899

G - 08,555,278

ARQUITECTURA **Blanch + Conca**
 Arquitectura



ALBERT BLANCH SEGARRA


ESTRUCTURA

DAVID GARCIA I CARRERA

BIS ARQUITECTES

INSTAL·LACIONS

ESTUDIS ESL

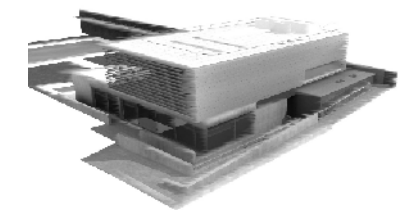


SERIE ARQUITECTURA

PLANOI

PLANTA PRIMERA PROPOSTA

A1 1/50 A3 1/100

MAG 2019

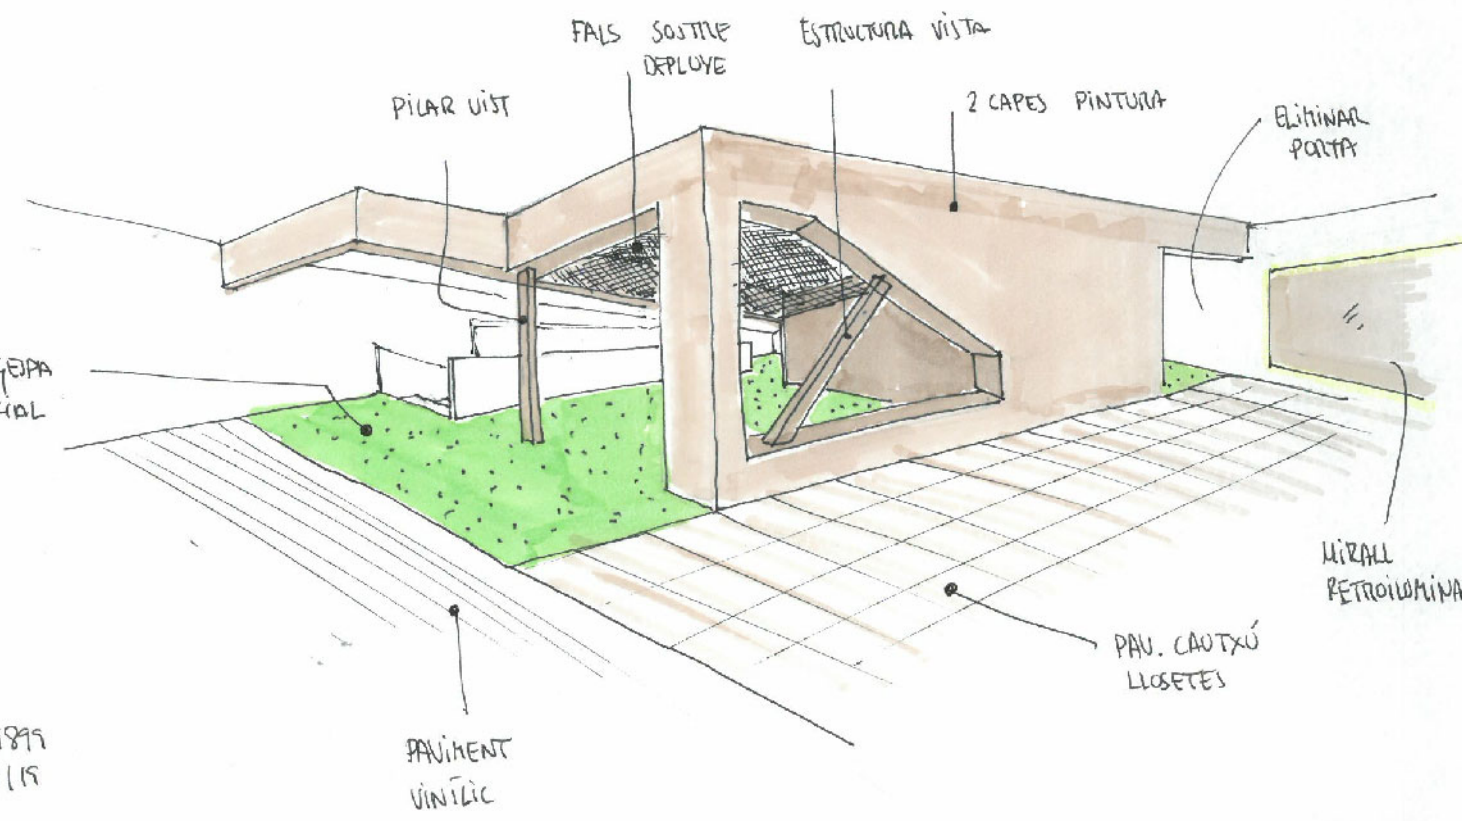

RCTB 1899
 28/06/19

